




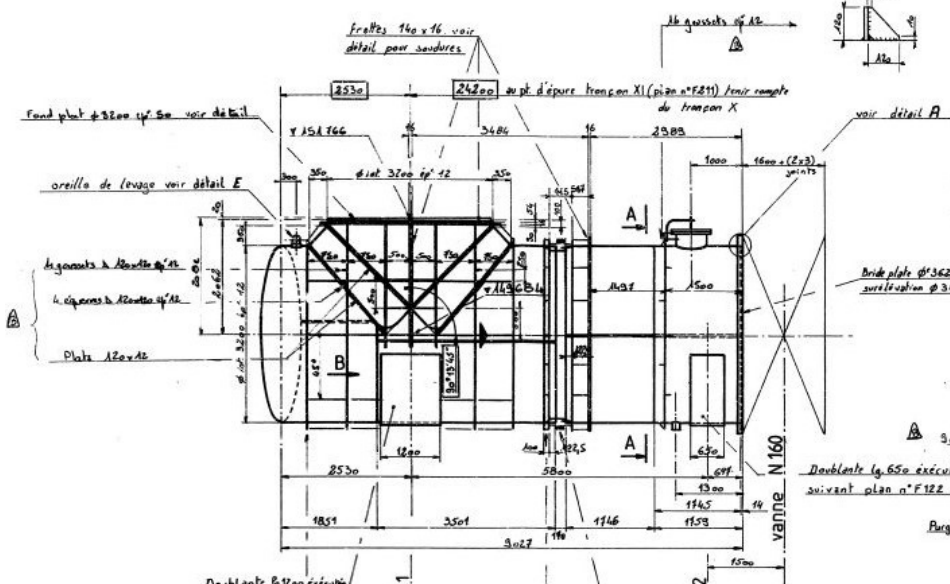


COUPE A-A

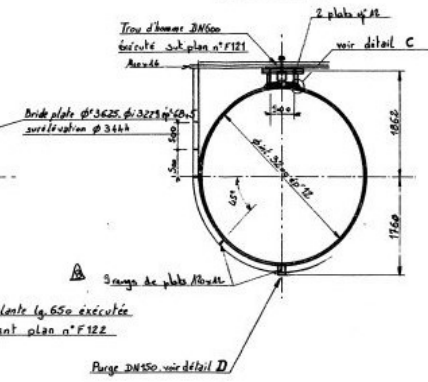


VUE Svt. B

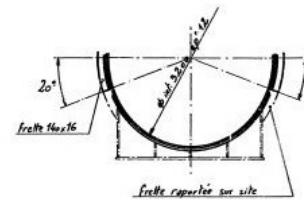


DETAIL A éch. 1/2

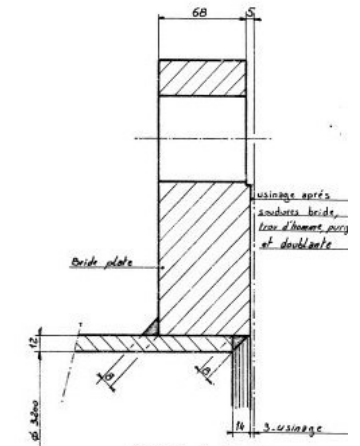


DETAIL C éch. 1/2

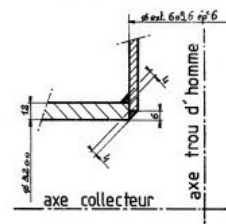


DETAIL D éch. 1/5

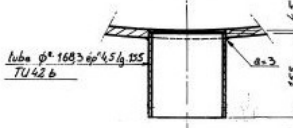

DETAIL B éch. 1/2

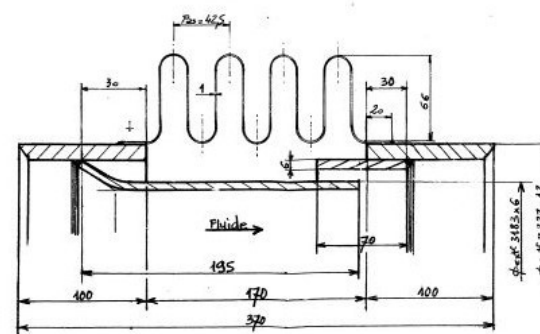

DETAIL E éch. 1/5

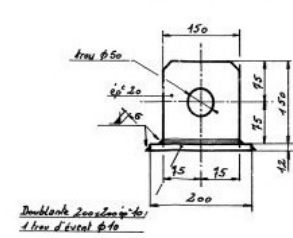

Matière: A 42 CP

NOTA: Les cotes encadrées sont à respecter et à vérifier

Tôles	3500 x 10100	ép. 12	A 42 CP	DA 1
Freilles	140 x 16		A 42 CP	DA 1
<u>Compensateur:</u>	SOUFFLET	ép. 4	Z6 CNT 18-10	DA 3
<u>CA CAN 2 ep 8</u>	MANCHETTES	ép. 12	Z6 CNT 18-10	DA 4
<u>ep 14 et 15 ep 8</u>	FOURREAUX	ép. 6	Z6 CNT 18-10	DA 1
	Ø ext 3625 - Ø int 3229	ép. 68-5	A 42 CP	DA 5
Bride plate	Ø ext. 3450 - Ø int 3230	ép. 3	Klingérite 1000	DA 14
Joint	Ø M 56 lg 280		ASTM A 193 gr B7	DA 15
72 Tiges filetées avec 2 écrous	Ø ext 168,3	ép. 4,5	TU 42 B	DA 11
Tube	DN 150	PN 10		DA 14
Bride plate		ép. 20	E 24-2	DA 17
Tôle	Ø 3200	ép. 50	E 28-B	DA 28
Fond plat			A 42 CP	DA 56
Freilles, plats, goussets	ép. 12			

PLAN D'ENSEMBLE N° 1805 D11F200
SUPPORT PF 31 VOIR PLAN N° 1805 D11F123
SUPPORT PM22 VOIR PLAN N° 1805 D11F122

POIDS = 12580 Kg

Nomenclature	RA-CN2
F0487	1805D11F209
Code entreprise	Région de Normandie

Tel Que Construit
Nom: D. M. A. C.
Date: 03/10/12
Visa: [Signature]

MP